 



说明:






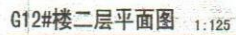


竣工单位	浙江第一建设工程集团有限公司
编制人	朱少峰
技术负责人	高建民
监理单位	杭州恒立工程监理有限公司
总監	王祝海

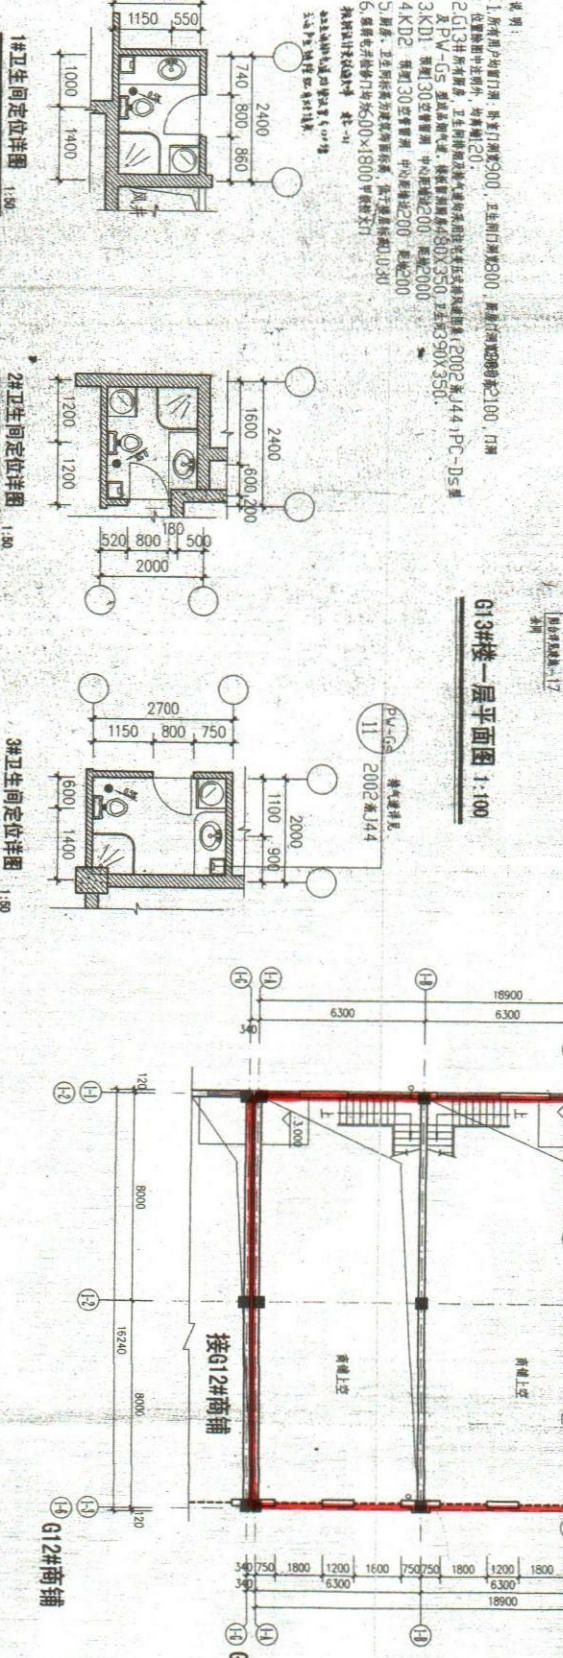

3#卫生间定位详图

竣工图

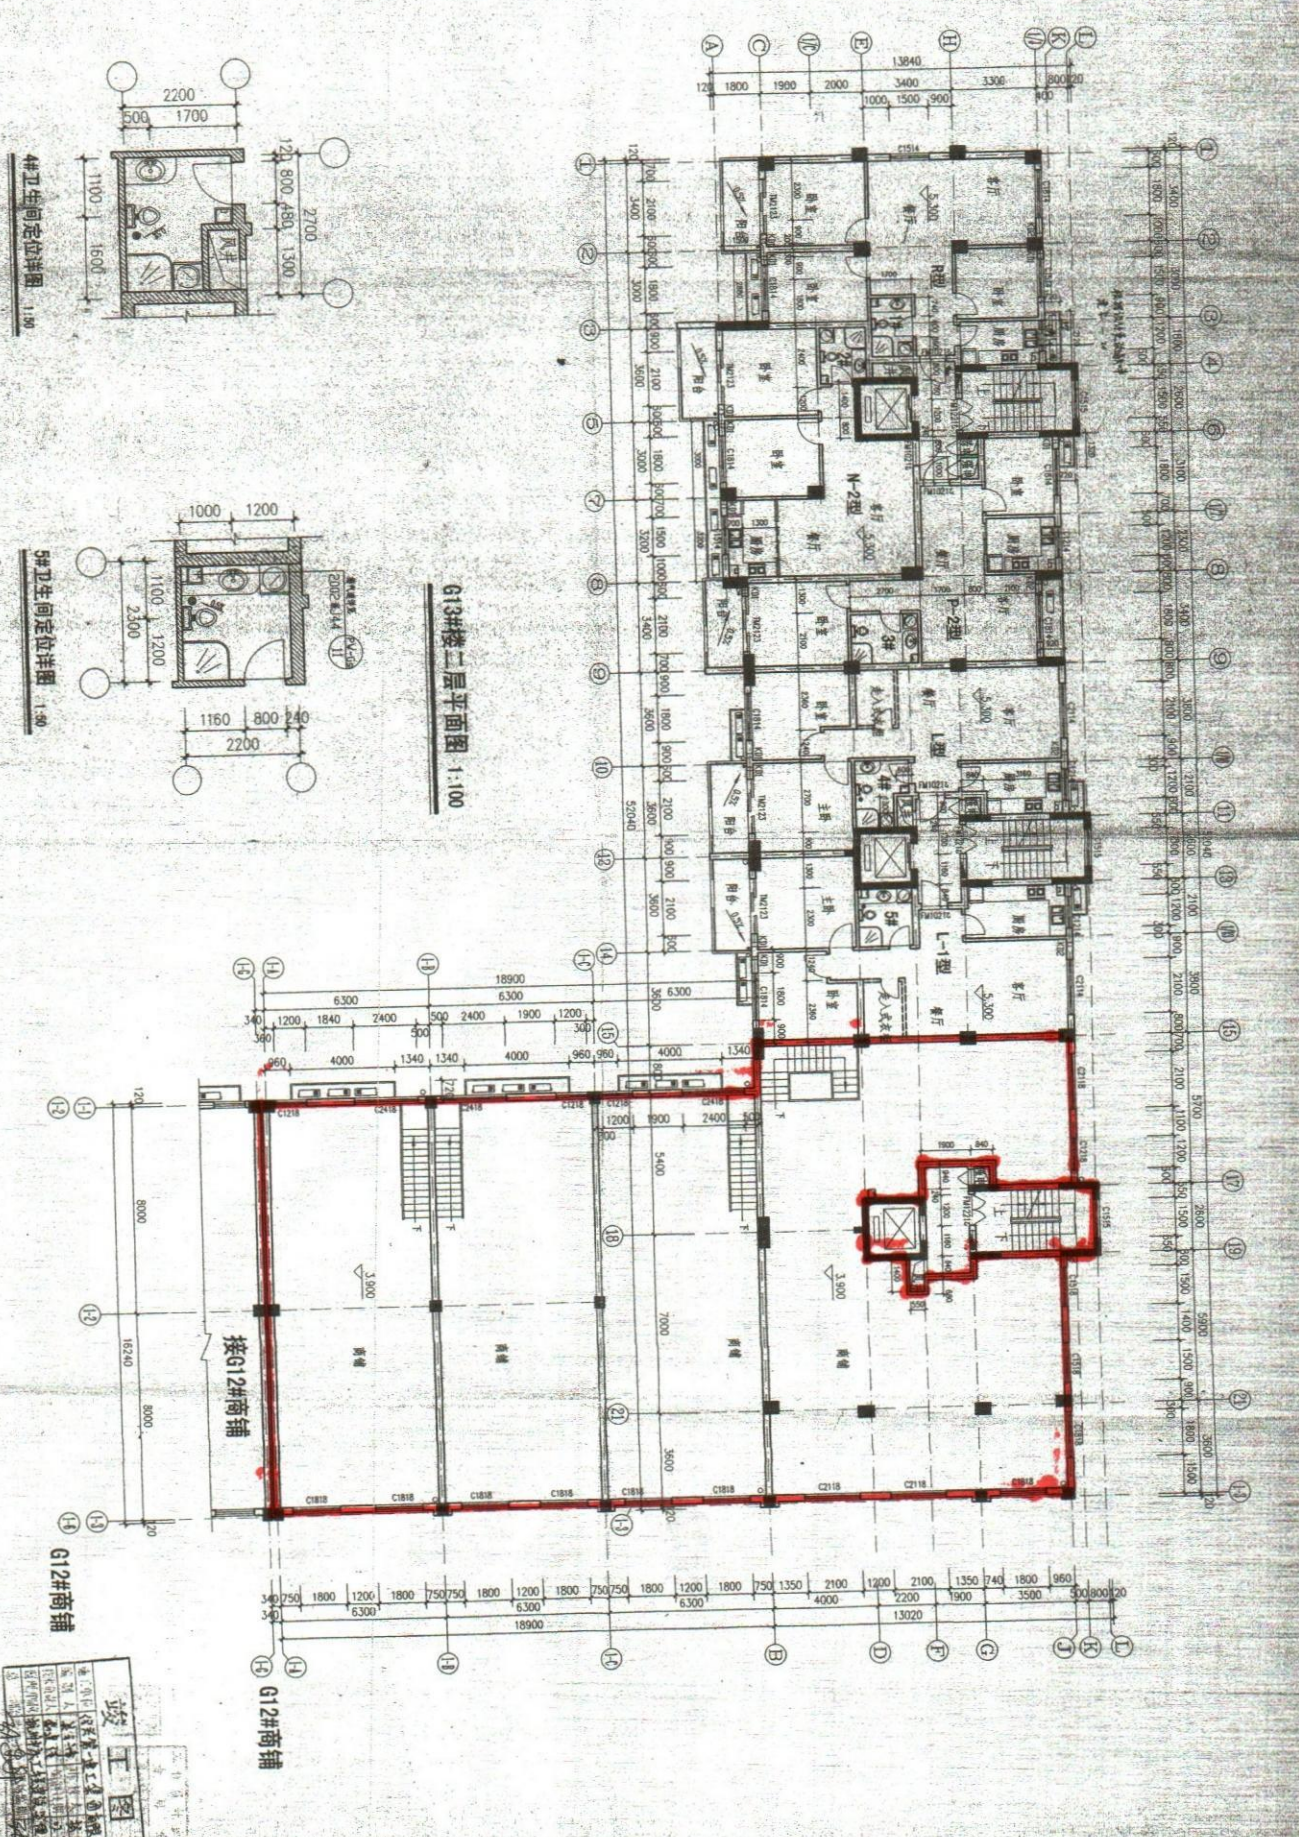

613#楼二层平面图 1:100

4#卫生间定位详图 1:50

5#卫生间定位详图 1:50

[illegible]