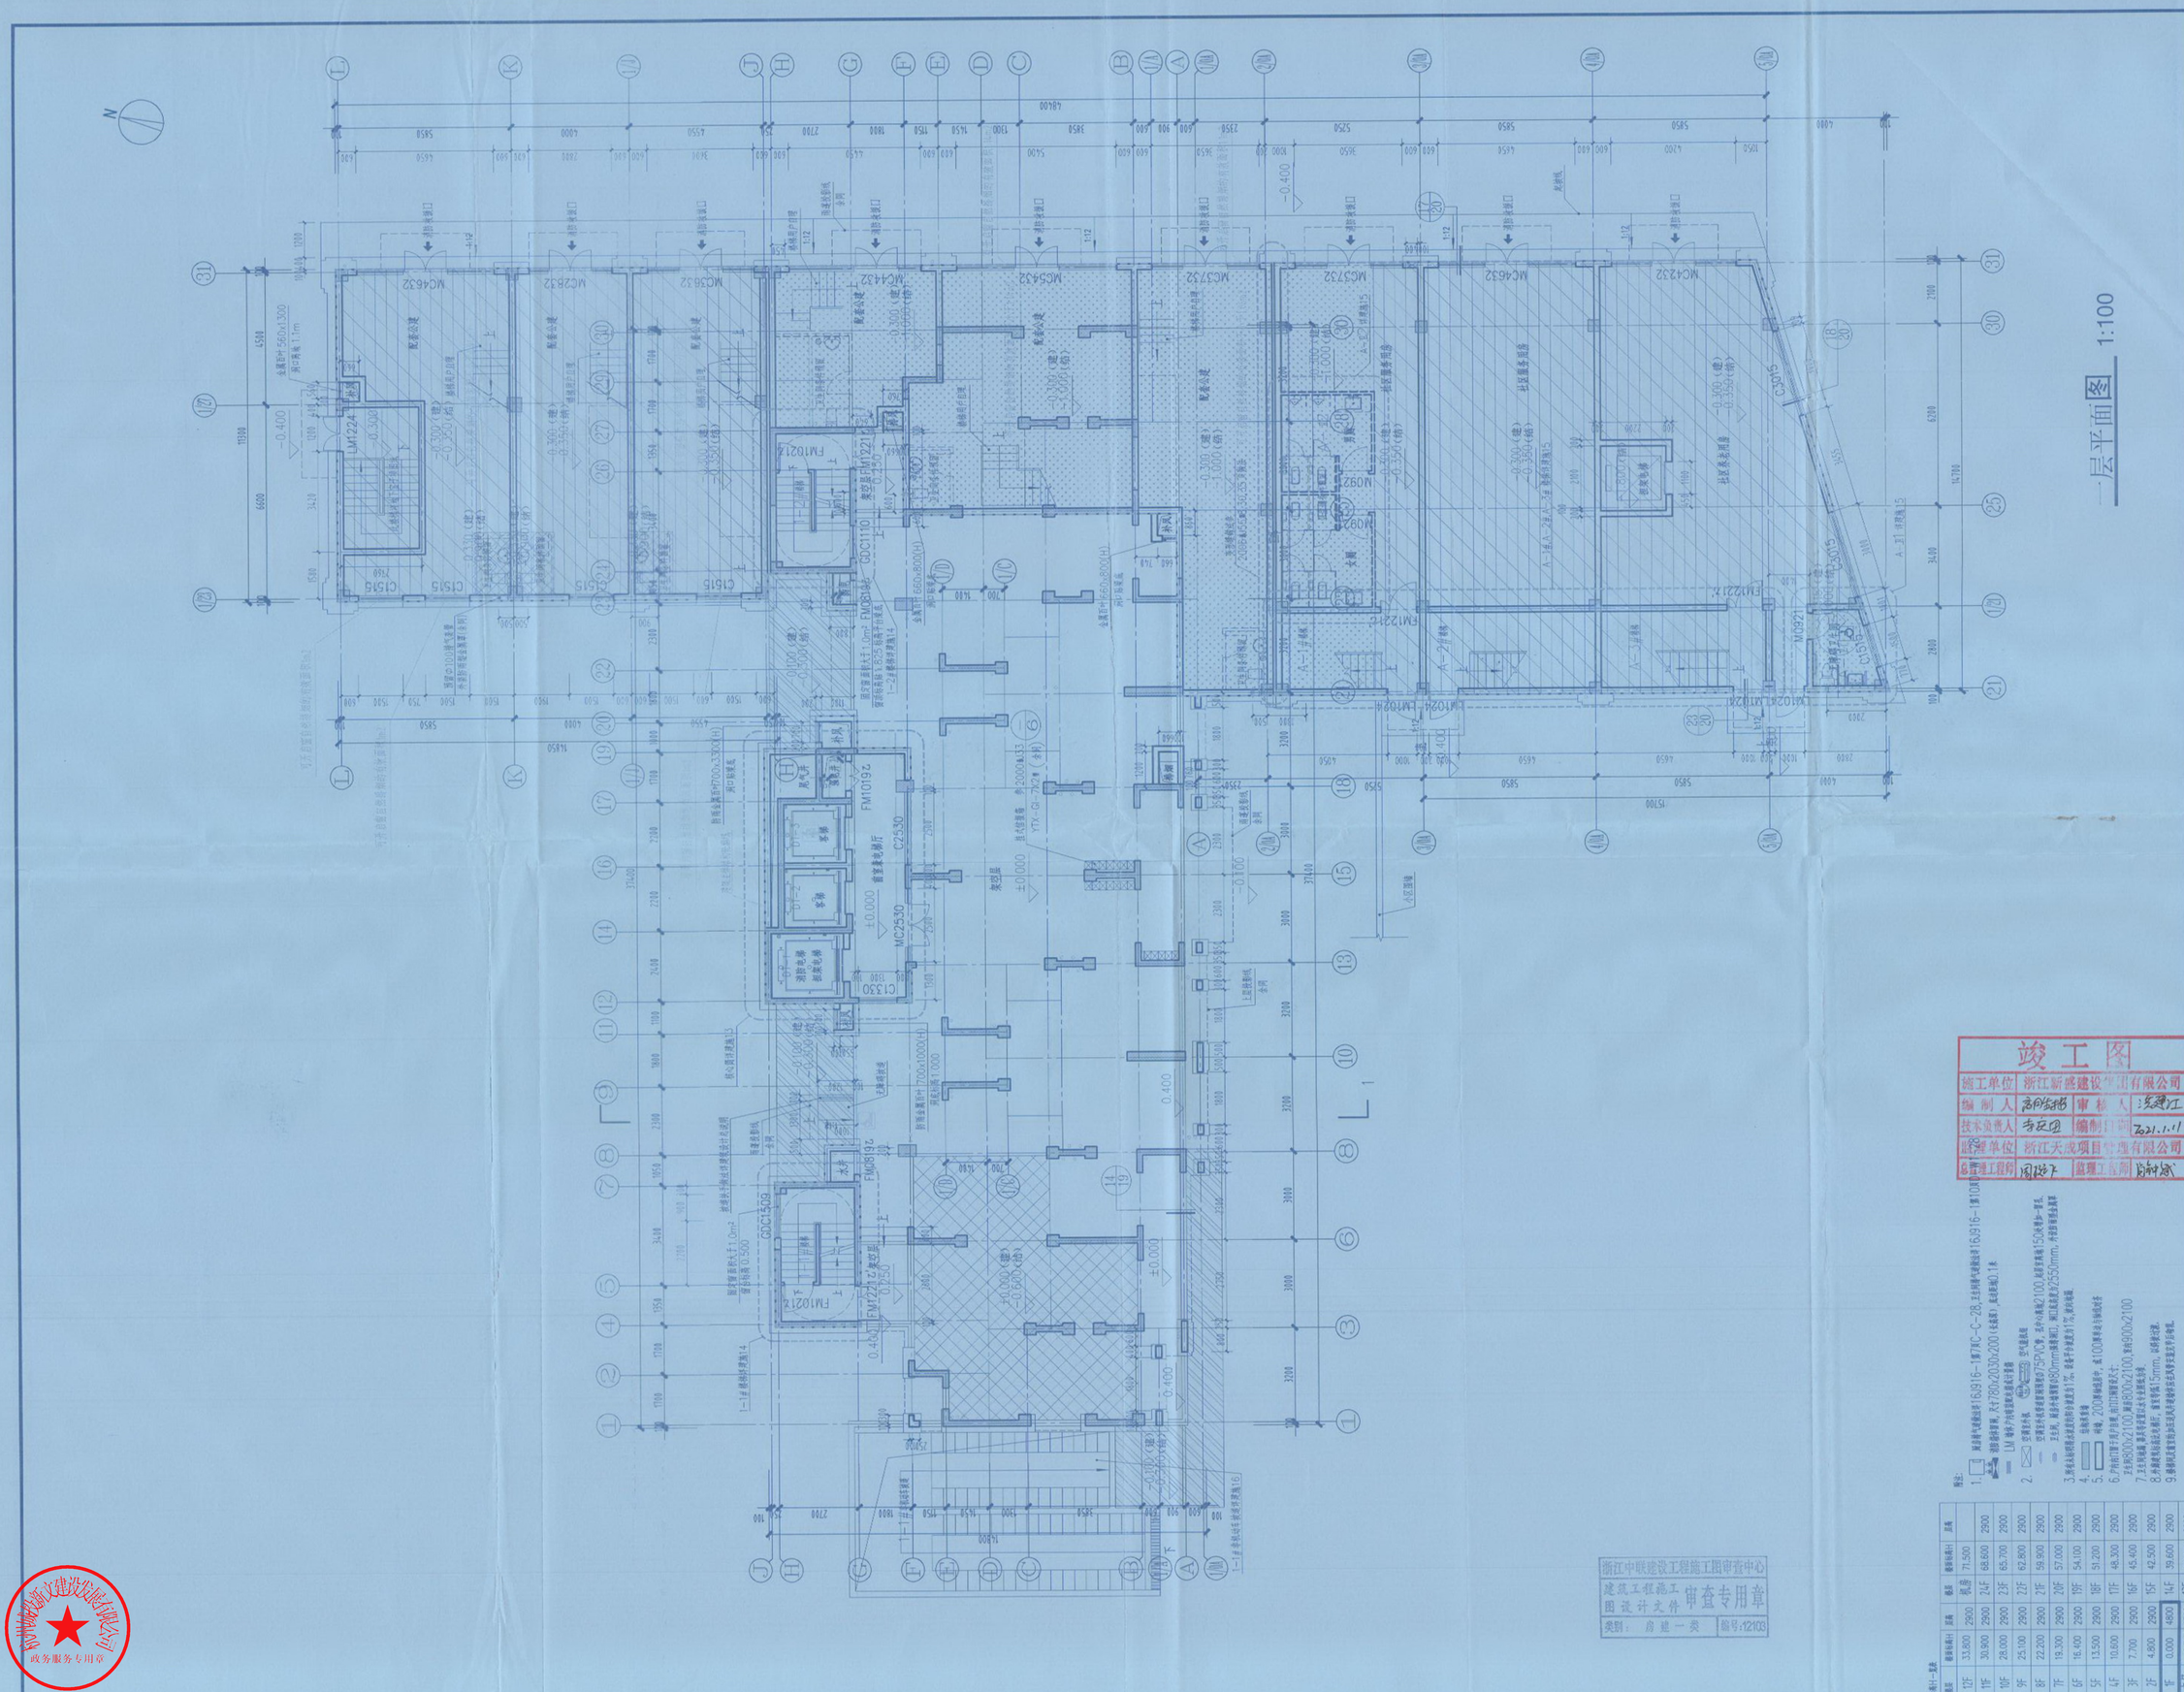

一层平面图 1:100

备注 REMARK

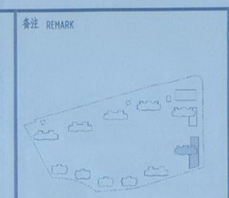

汉嘉设计集团股份有限公司
HANJIA DESIGN GROUP Co.,Ltd

工程设计证书等级:甲级
编号:A133000307 B133000307
中国浙江省杭州市湖墅南路581号 邮编:310005

协作设计单位 CO-OPERATED WITH

建设单位 CLIENT

杭州市拱墅区科技工业功能区管理委员会

盖章栏 REGISTERED STAMP & STAMP FOR ISSUE

中华人民共和国一级注册建筑师
姓 名: 金妙炎
注册号: 3300030-054
有效期: 至2020年6月

汉嘉设计集团股份有限公司
设计发图负责人 骆小军

	签名 AUTHORIZED BY		日期 DATE
审定 APPROVED BY	董菁	董菁	
审核 REVIEWED BY	沈强	沈强	
设计总负责人 PROJECT MANAGER	金妙炎 李湘田	金妙炎 李湘田	
专业负责人 REPOR SPONSIBLE BY	金妙炎	金妙炎	
校对 CHECKED BY	李鑫迪	李鑫迪	
设计 DESIGNED BY	金妙炎	金妙炎	
制图 DRAWN BY	金妙炎	金妙炎	

会签 JOINT SIGNATURE

建筑 ARCHITECTURE		电气 ELECTRICAL	
结构 STRUCTURE		暖通 HVAC	
给排水 PLUMBING		弱电 TELECOM	

工程名称 PROJECT

祥符东单元新文区块G50002-R21-14地块拆迁安置房项目

子项 SUB PROJECT 1#

图纸名称 DRAWING TITLE

一层平面图

设计号 PROJECT NO. HJSJ/QH-2018-JZ-035

图期 CATEGORY 建施 图号 DRAWING NO. 02

标高(m)	建筑标高(m)	层高	楼高	层号	建筑标高(m)	层高
屋面	33.800	2900	71.500			
12F	30.900	2900	68.600	24F	65.700	2900
11F	28.000	2900	65.700	23F	62.800	2900
10F	25.100	2900	62.800	22F	59.900	2900
9F	22.200	2900	59.900	21F	57.000	2900
8F	19.300	2900	57.000	20F	54.100	2900
7F	16.400	2900	54.100	19F	51.200	2900
6F	13.500	2900	51.200	18F	48.300	2900
5F	10.600	2900	48.300	17F	45.400	2900
4F	7.700	2900	45.400	16F	42.500	2900
3F	4.800	2900	42.500	15F	39.600	2900
2F	0.000	4800	39.600	14F	36.700	2900
1F	-2.700	2700	36.700	13F		

说明:
1. 墙体材料:加气混凝土砌块B10,B16—详DX1C-C-28,其容重满足容重小于6.5kN/m³
2. 墙体材料:LM 墙体,户外墙采用水泥砂浆砌筑

竣工图

施工单位	浙江新盛建设集团有限公司		
编制人	高明乐	审核人	沈建江
技术负责人	吉克强	编制日期	2021.1.1
监理单位	浙江天成项目管理有限公司		
总监理工程师	周晓飞	监理工程师	周新斌

浙江中联建设工程施工图审查中心
建筑工程施工图设计文件 审查专用章
类别: 房建一类 编号:121103

杭州市城乡建设发展有限公司
政务服务专用章

未盖出图专用章图纸无效