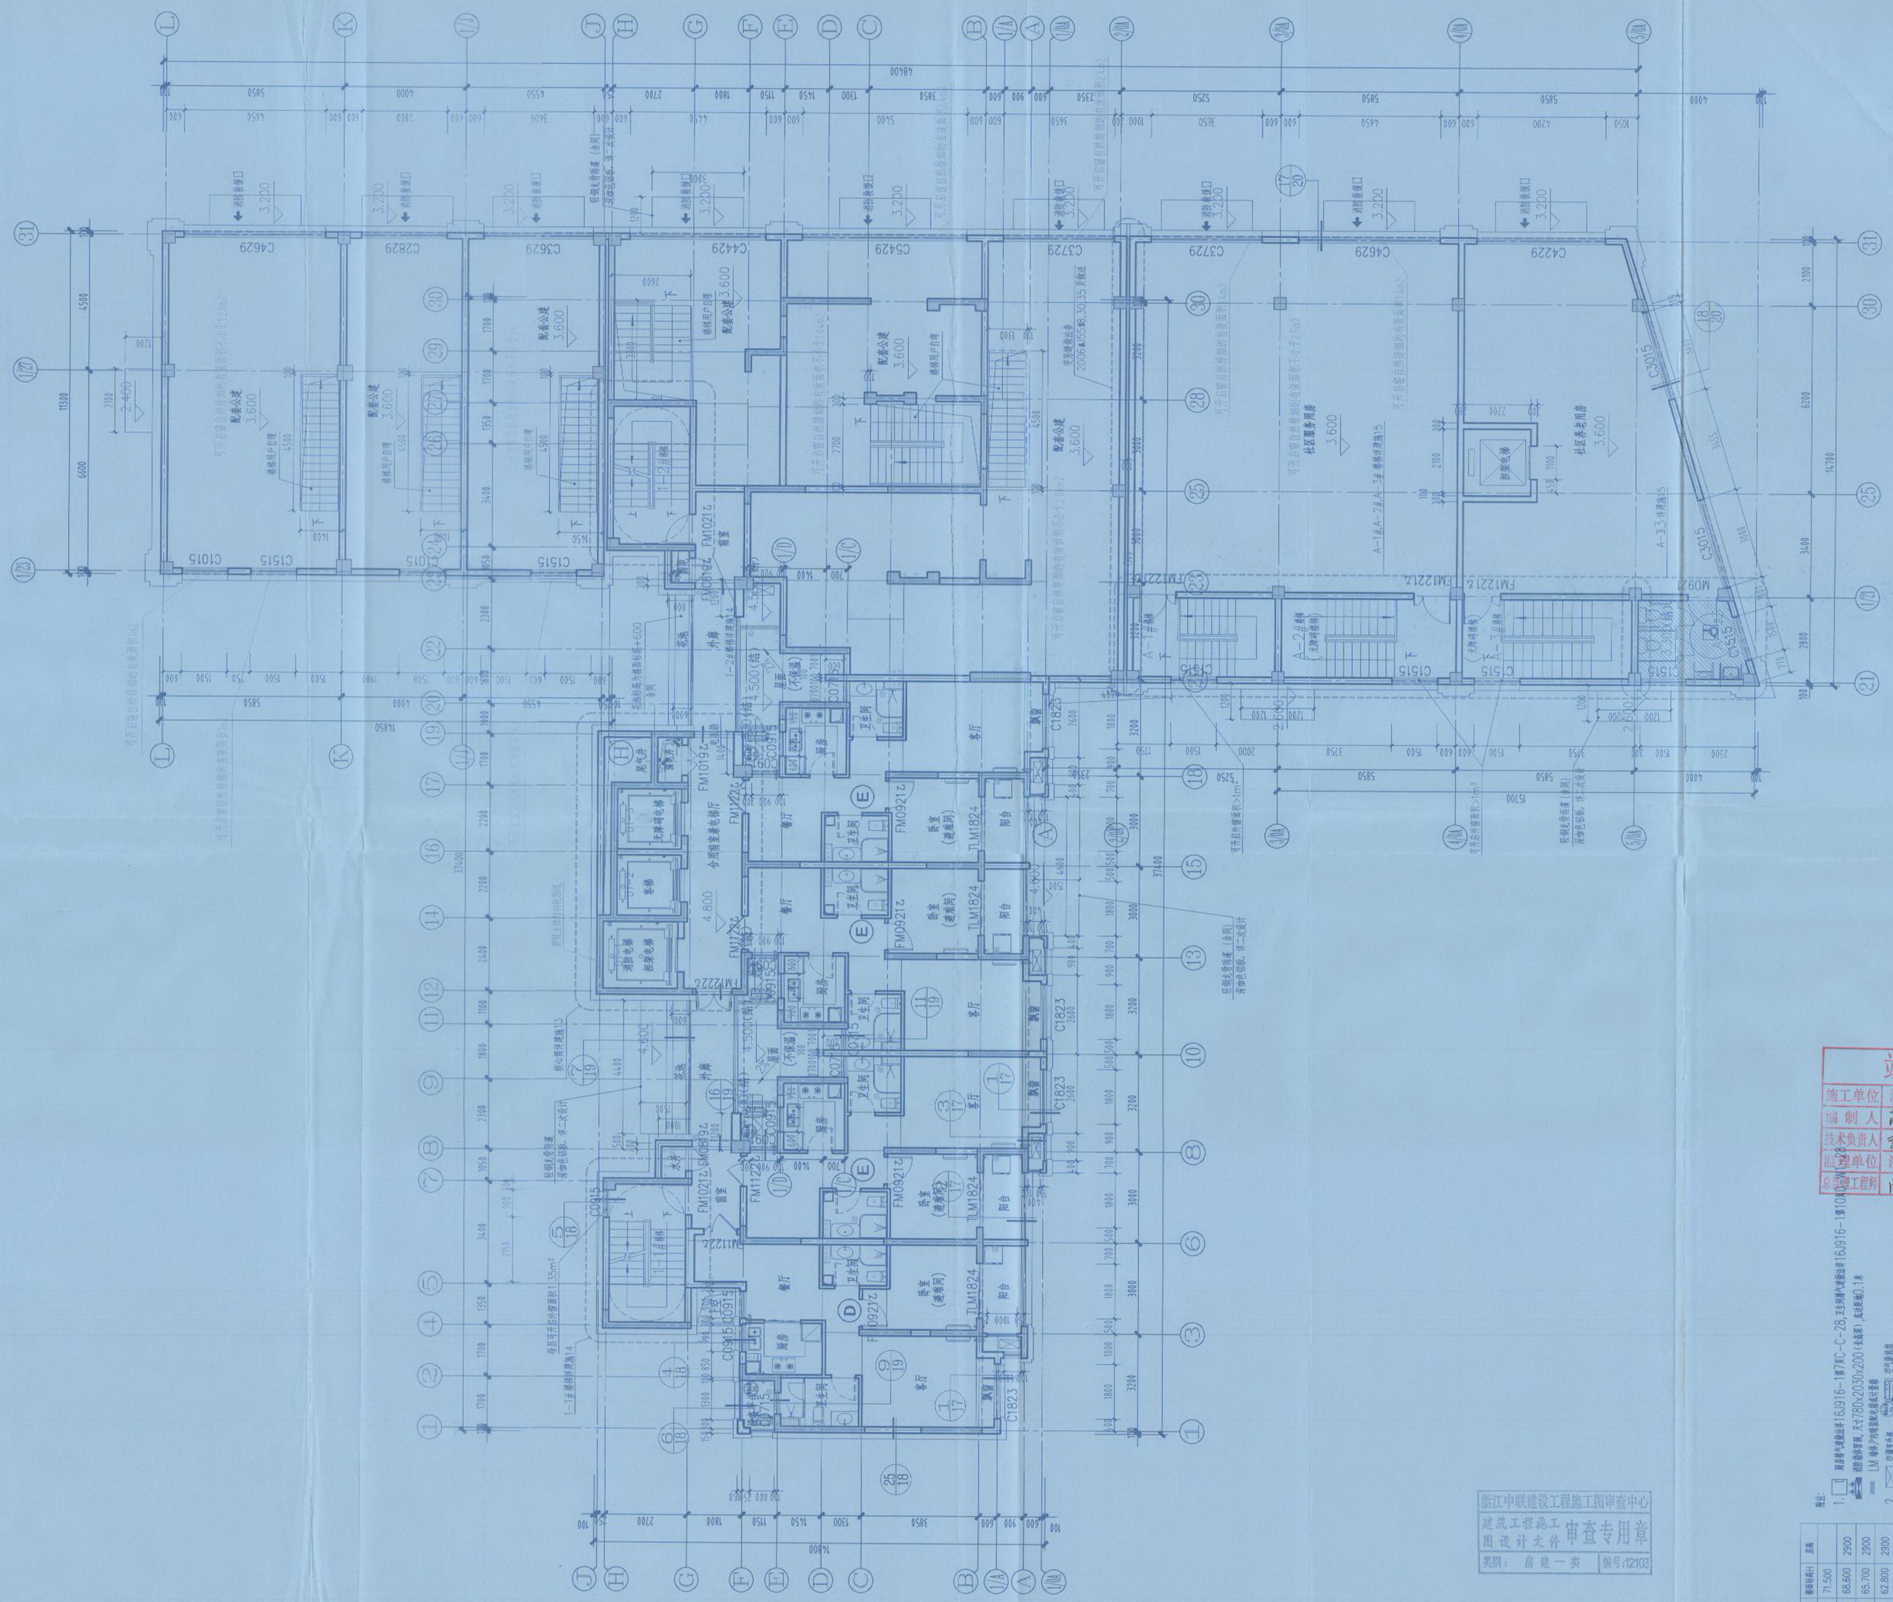

二层平面图 1:100

备注 REMARK

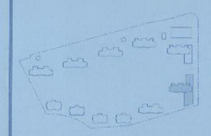

汉嘉设计集团股份有限公司
HANJIA DESIGN GROUP Co.,Ltd

工程设计证书等级:甲级
编号: A133000307 B133000307
中国浙江省杭州市湖墅南路501号 邮编: 310005

协作设计单位 CO-OPERATED WITH

建设单位 CLIENT

杭州市拱墅区科技工业功能区管理委员会

盖章栏 REGISTERED STAMP & STAMP FOR ISSUE

中华人民共和国一级注册建筑师
姓 名: 俞妙炎
注册号: 3300030-054
有效期: 至2020年6月

汉嘉设计集团股份有限公司
建筑行业(建筑工程)甲级
风景园林工程设计专项甲级 ☆ 建设部 A133000307
工程咨询(监理咨询业务)甲级
浙江省住房和城乡建设厅监制

设计发图 负责人 编小军

竣工图

施工单位	浙江新盛建设集团有限公司		
编制人	高俊辉	审核人	沈建江
技术负责人	李红田	编制日期	2021.1.4
监理单位	浙江天成项目管理有限公司		
总监理工程师	周敏飞	监理工程师	肖叶炜

浙江中联建设工程施工图审查中心
建筑工程施工图设计文件 审查专用章
类别: 房建一类 编号:12103

基名 AUTHORIZED BY			日期 DATE
审定 APPROVED BY	董青	董青	
审核 REVIEWED BY	沈强	沈强	
设计总负责人 PROJECT	金妙炎 李湘田	金妙炎 李湘田	
专业负责人 SUPER REPRESENT BY	金妙炎	金妙炎	
校对 CHECKED BY	李鑫迪	李鑫迪	
设计 DESIGNED BY	金妙炎	金妙炎	
制图 DRAWN BY	金妙炎	金妙炎	

会签 JOINT SIGNATURE

建筑 ARCHITECTURE		电气 ELECTRICAL	
结构 STRUCTURE		暖通 HVAC	
给排水 PLUMBING		弱电 TELECOM	

工程名称 PROJECT

祥符东单元新文区块GS0002-R21-14地块拆迁安置房项目

子项 SUB PROJECT 1#

图纸名称 DRAWING TITLE

二层平面图

设计号 PROJECT NO. HJSJ/QH-2018-JZ-035

图别 CATEGORY 建施 图号 DRAWING NO. 03

说明:
